



BANHEIRO SUITE ESQUERDA - 103

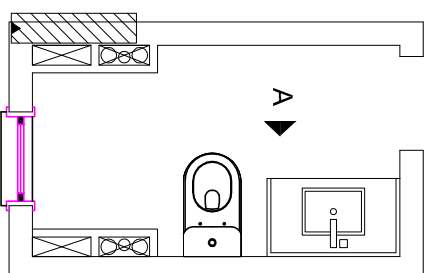

LEGENDA	
	Água Fria
	Água quente
	Água reuso chuva
	Ponto de água fria
	Ponto de água quente
	Ponto de água reuso
	Registro
	Ponto de esgoto
	Ponto de gás

VISTA A

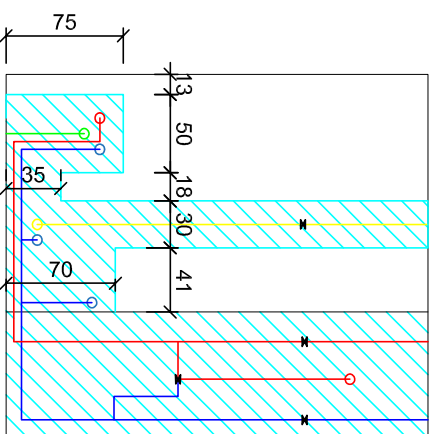

LOCAL COM HACHURA NÃO PERFURAR!



HOUT BAY RESIDENCE

AS BUILT - APTO 103

S/ ESCALA