



COZINHA E ÁREA DE SERVIÇO - 308

VISTA B

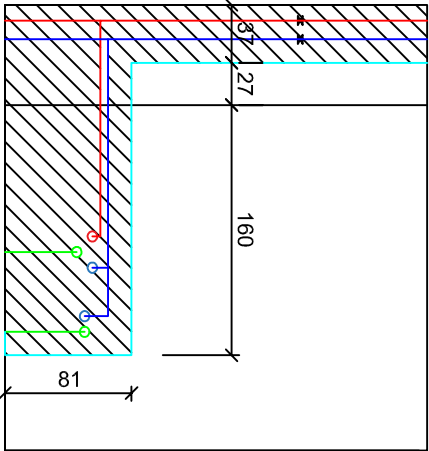

VISTA A

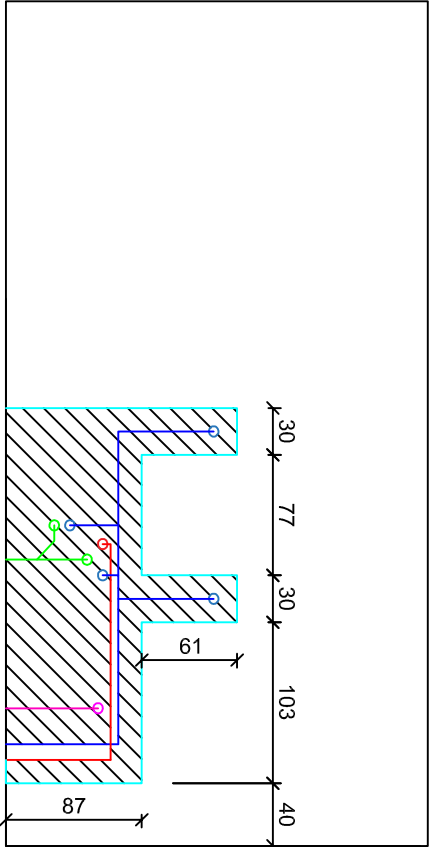

LOCAL COM HACHURA NÃO PERFURAR!

HOUT BAY RESIDENCE

AS BUILT - APTO 308

S/ ESCALA