



COZINHA E ÁREA DE SERVIÇO - 503

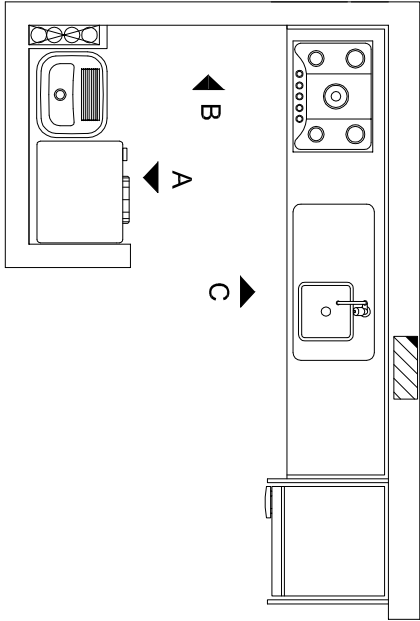


LEGENDA	
	Água Fria
	Água quente
	Água reuso chuva
	Ponto de água fria
	Ponto de água quente
	Ponto de água reuso
	Registro
	Ponto de esgoto
	Ponto de gás


VISTA A

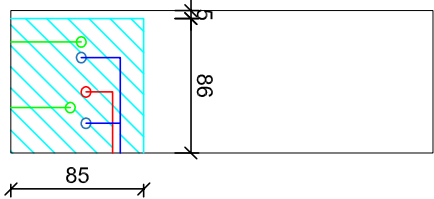

VISTA B

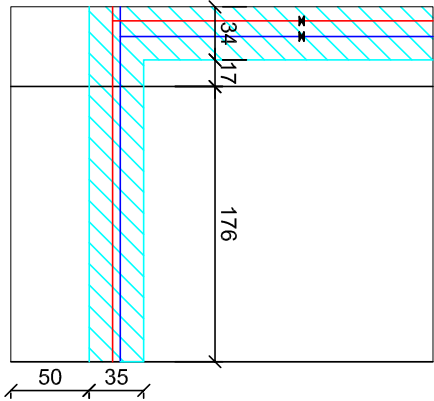

VISTA C

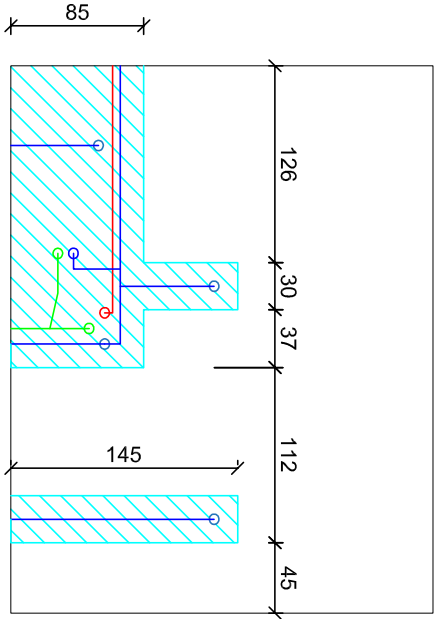

LOCAL COM HACHURA NÃO PERFURAR!

HOUT BAY RESIDENCE

AS BUILT - APTO 503

S/ ESCALA

