




COZINHA E ÁREA DE SERVIÇO - 207

VISTA B

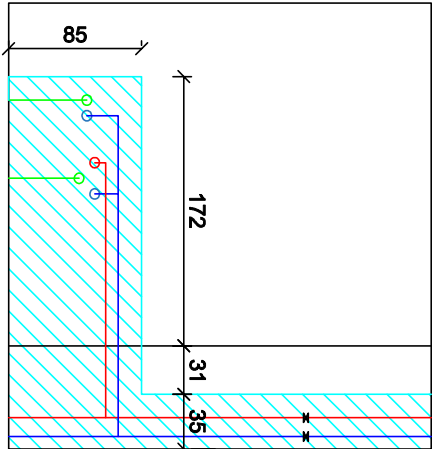

LEGENDA	
—	Água Fria
—	Água quente
—	Água reuso chuva
—	Água reuso água fria
○	Ponto de água fria
○	Ponto de água quente
○	Ponto de água reuso
⊞	Registro
○	Ponto de esgoto
○	Ponto de gás

VISTA A

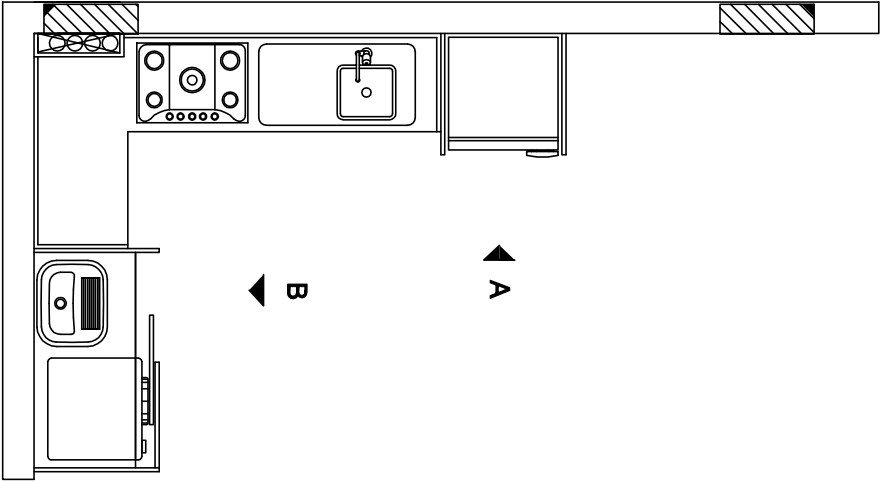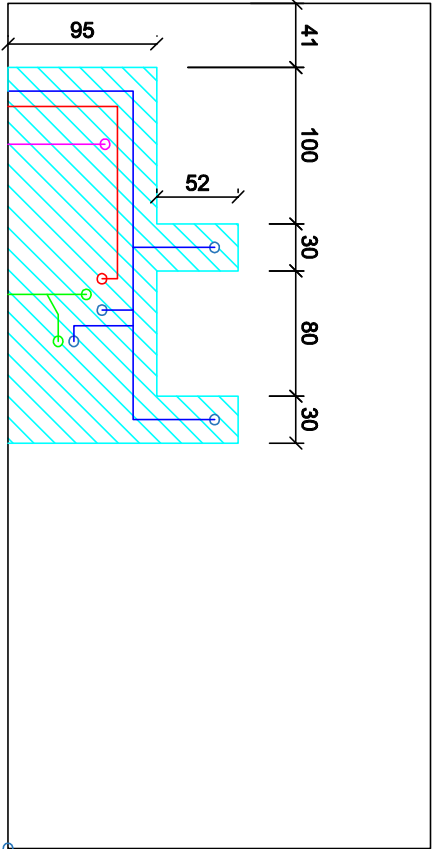

LOCAL COM HACHURA NÃO PERFURARI

HOUT BAY RESIDENCE

AS BUILT - APTO 507

S/ ESCALA