



COZINHA - 203

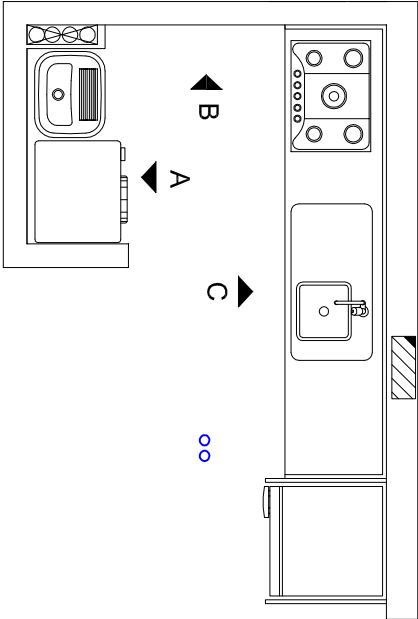


LEGENDA	
—	Água Fria
—	Água quente
—	Água reuso chuva
○	Ponto de água fria
○	Ponto de água quente
○	Ponto de água reuso
⊞	Registro
○	Ponto de esgoto
○	Ponto de gás


VISTA A

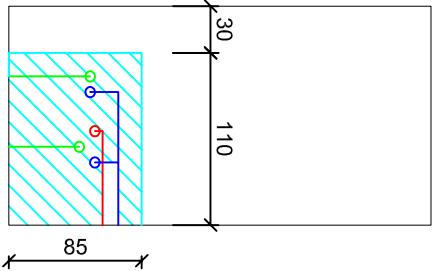

VISTA B

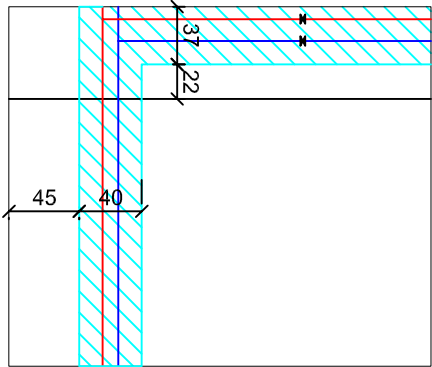

VISTA C

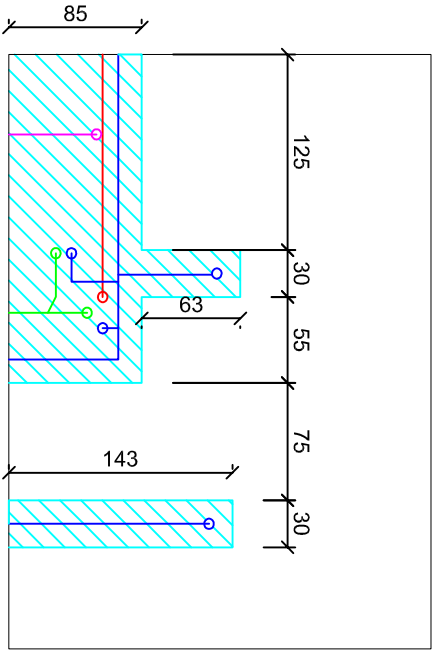

LOCAL COM HACHURA NÃO PERFURAR!

HOUT BAY RESIDENCE

AS BUILT - APTO 203

S/ ESCALA