



BANHEIRO SUITE ESQUERDA - 502

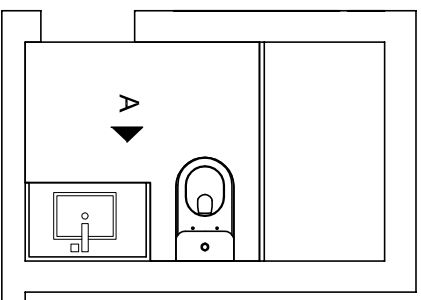


LEGENDA	
—	Água Fria
—	Água quente
—	Água reuso chuva
○	Ponto de água fria
○	Ponto de água quente
○	Ponto de água reuso
✕	Registro
○	Ponto de esgoto
○	Ponto de gás

VISTA A

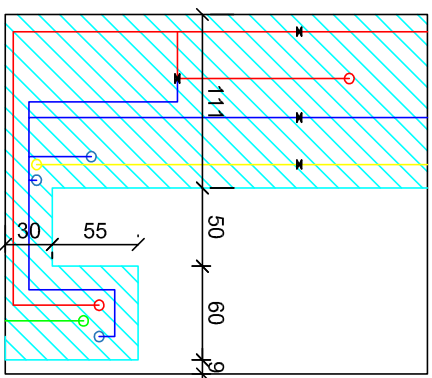

LOCAL COM HACHURA NÃO PERFURAR!

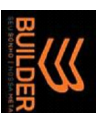

HOUT BAY RESIDENCE

AS BUILT - APTO 502

S/ ESCALA