



BANHEIRO SUITE INFERIOR - 602

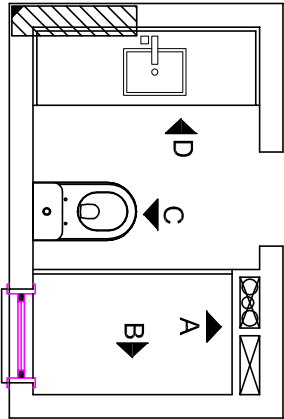


LEGENDA	
	Água Fria
	Água quente
	Água reuso chuva
	Ponto de água fria
	Ponto de água quente
	Ponto de água reuso
	Registro
	Ponto de esgoto
	Ponto de gás


VISTA A

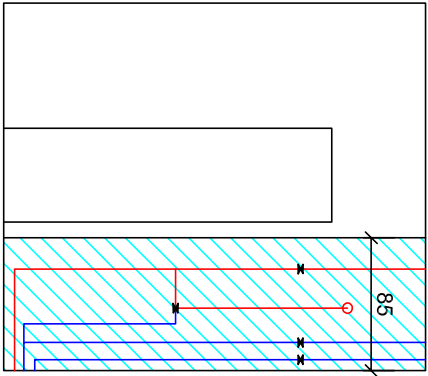


VISTA B

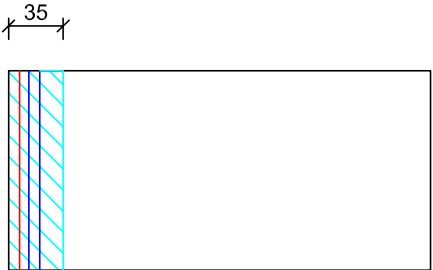

VISTA C

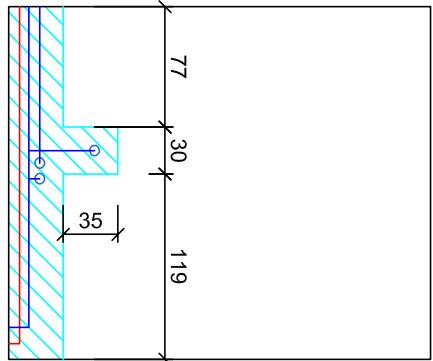

VISTA D

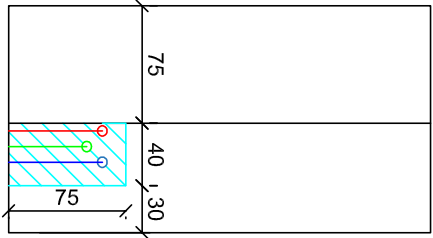

LOCAL COM HACHURA NÃO PERFURAR!

HOUT BAY RESIDENCE

AS BUILT - APT0 602

S/ ESCALA

