



COZINHA E ÁREA DE SERVIÇO - 207


VISTA B

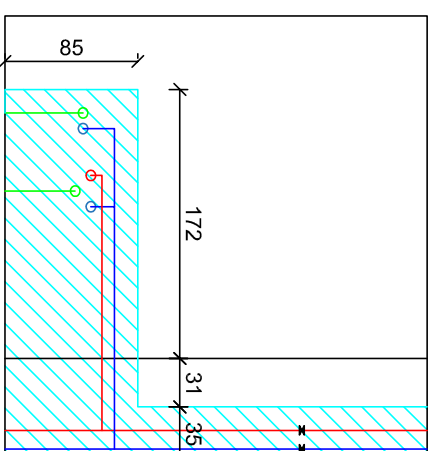

VISTA A

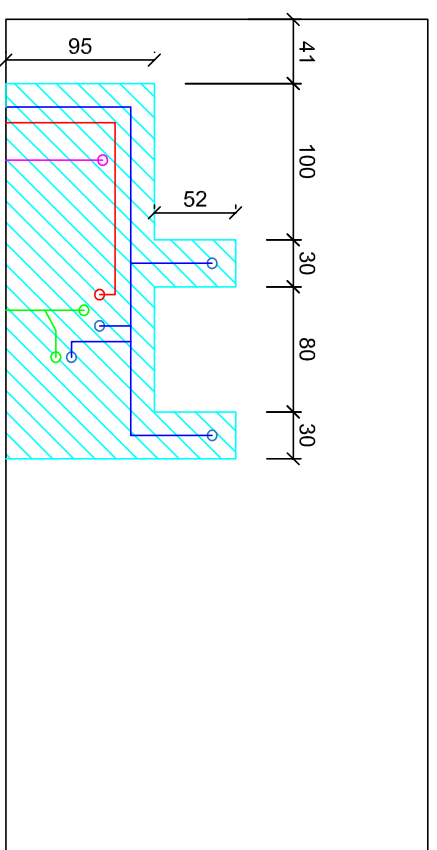

LEGENDA	
	Água Fria
	Água quente
	Água reuso chuva
	Ponto de água fria
	Ponto de água quente
	Ponto de água reuso
	Registro
	Ponto de esgoto
	Ponto de gás

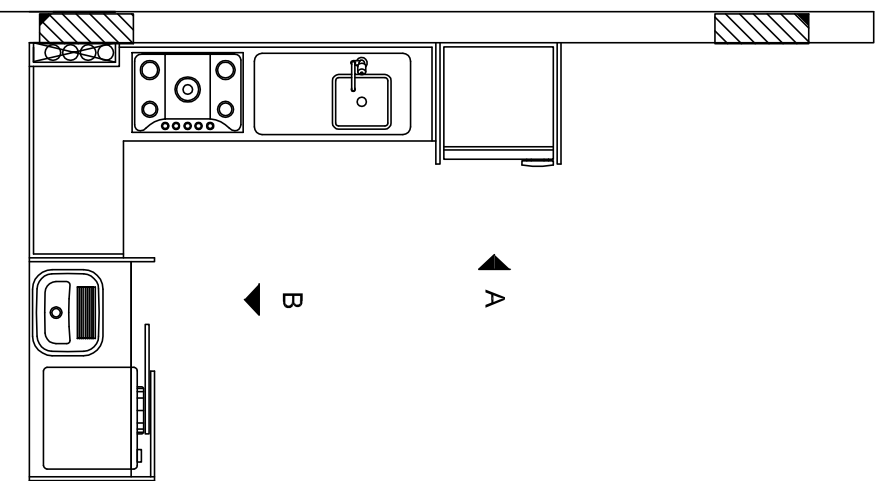

HOUT BAY RESIDENCE

AS BUILT - APT0 207

S/ESCALA

LOCAL COM HACHURA NÃO PERFORAR!