 




COZINHA E ÁREA DE SERVIÇO - 601

LEGENDA	
	Água Fria
	Água quente
	Água reuso chuva
	Ponto de água fria
	Ponto de água quente
	Ponto de água reuso
	Registro
	Ponto de esgoto
	Ponto de gás

A
▼

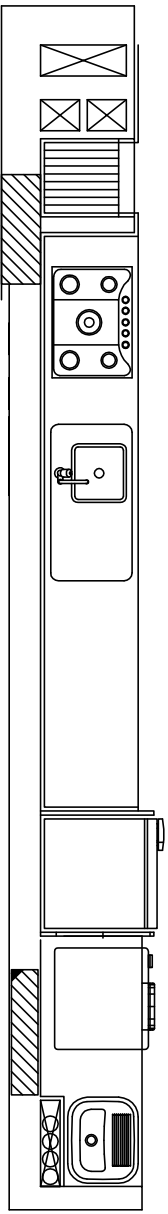

VISTA A

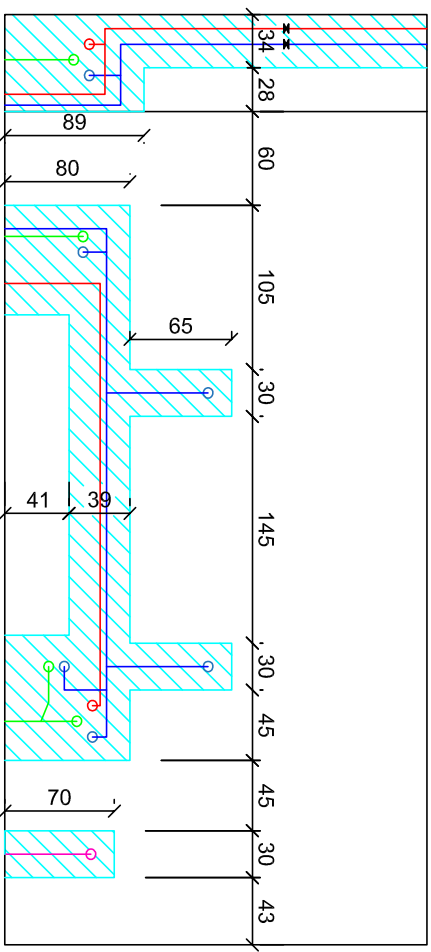

LOCAL COM HACHURA NÃO PERFURAR!

HOUT BAY RESIDENCE

AS BUILT - APT0 601

S/ ESCALA