



# LAVABO - 205

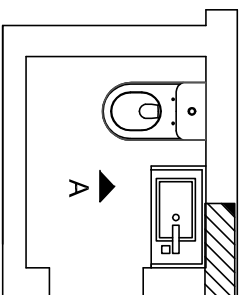

| LEGENDA |                      |
|---------|----------------------|
|         | Água Fria            |
|         | Água quente          |
|         | Água reuso chuva     |
|         | Ponto de água fria   |
|         | Ponto de água quente |
|         | Ponto de água reuso  |
|         | Registro             |
|         | Ponto de esgoto      |
|         | Ponto de gás         |

VISTA A

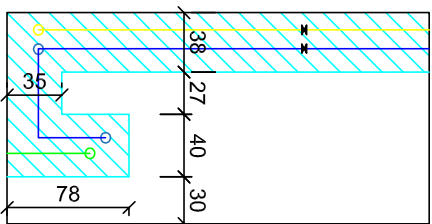

LOCAL COM HACHURA NÃO PERFURAR!



HOUT BAY RESIDENCE

AS BUILT - APTO 205

S/ ESCALA