


AS TOMADAS DUPLAS DE TAMPO NA HORIZONTAL
EM 1.05 NO CENTRO DA CAIXA

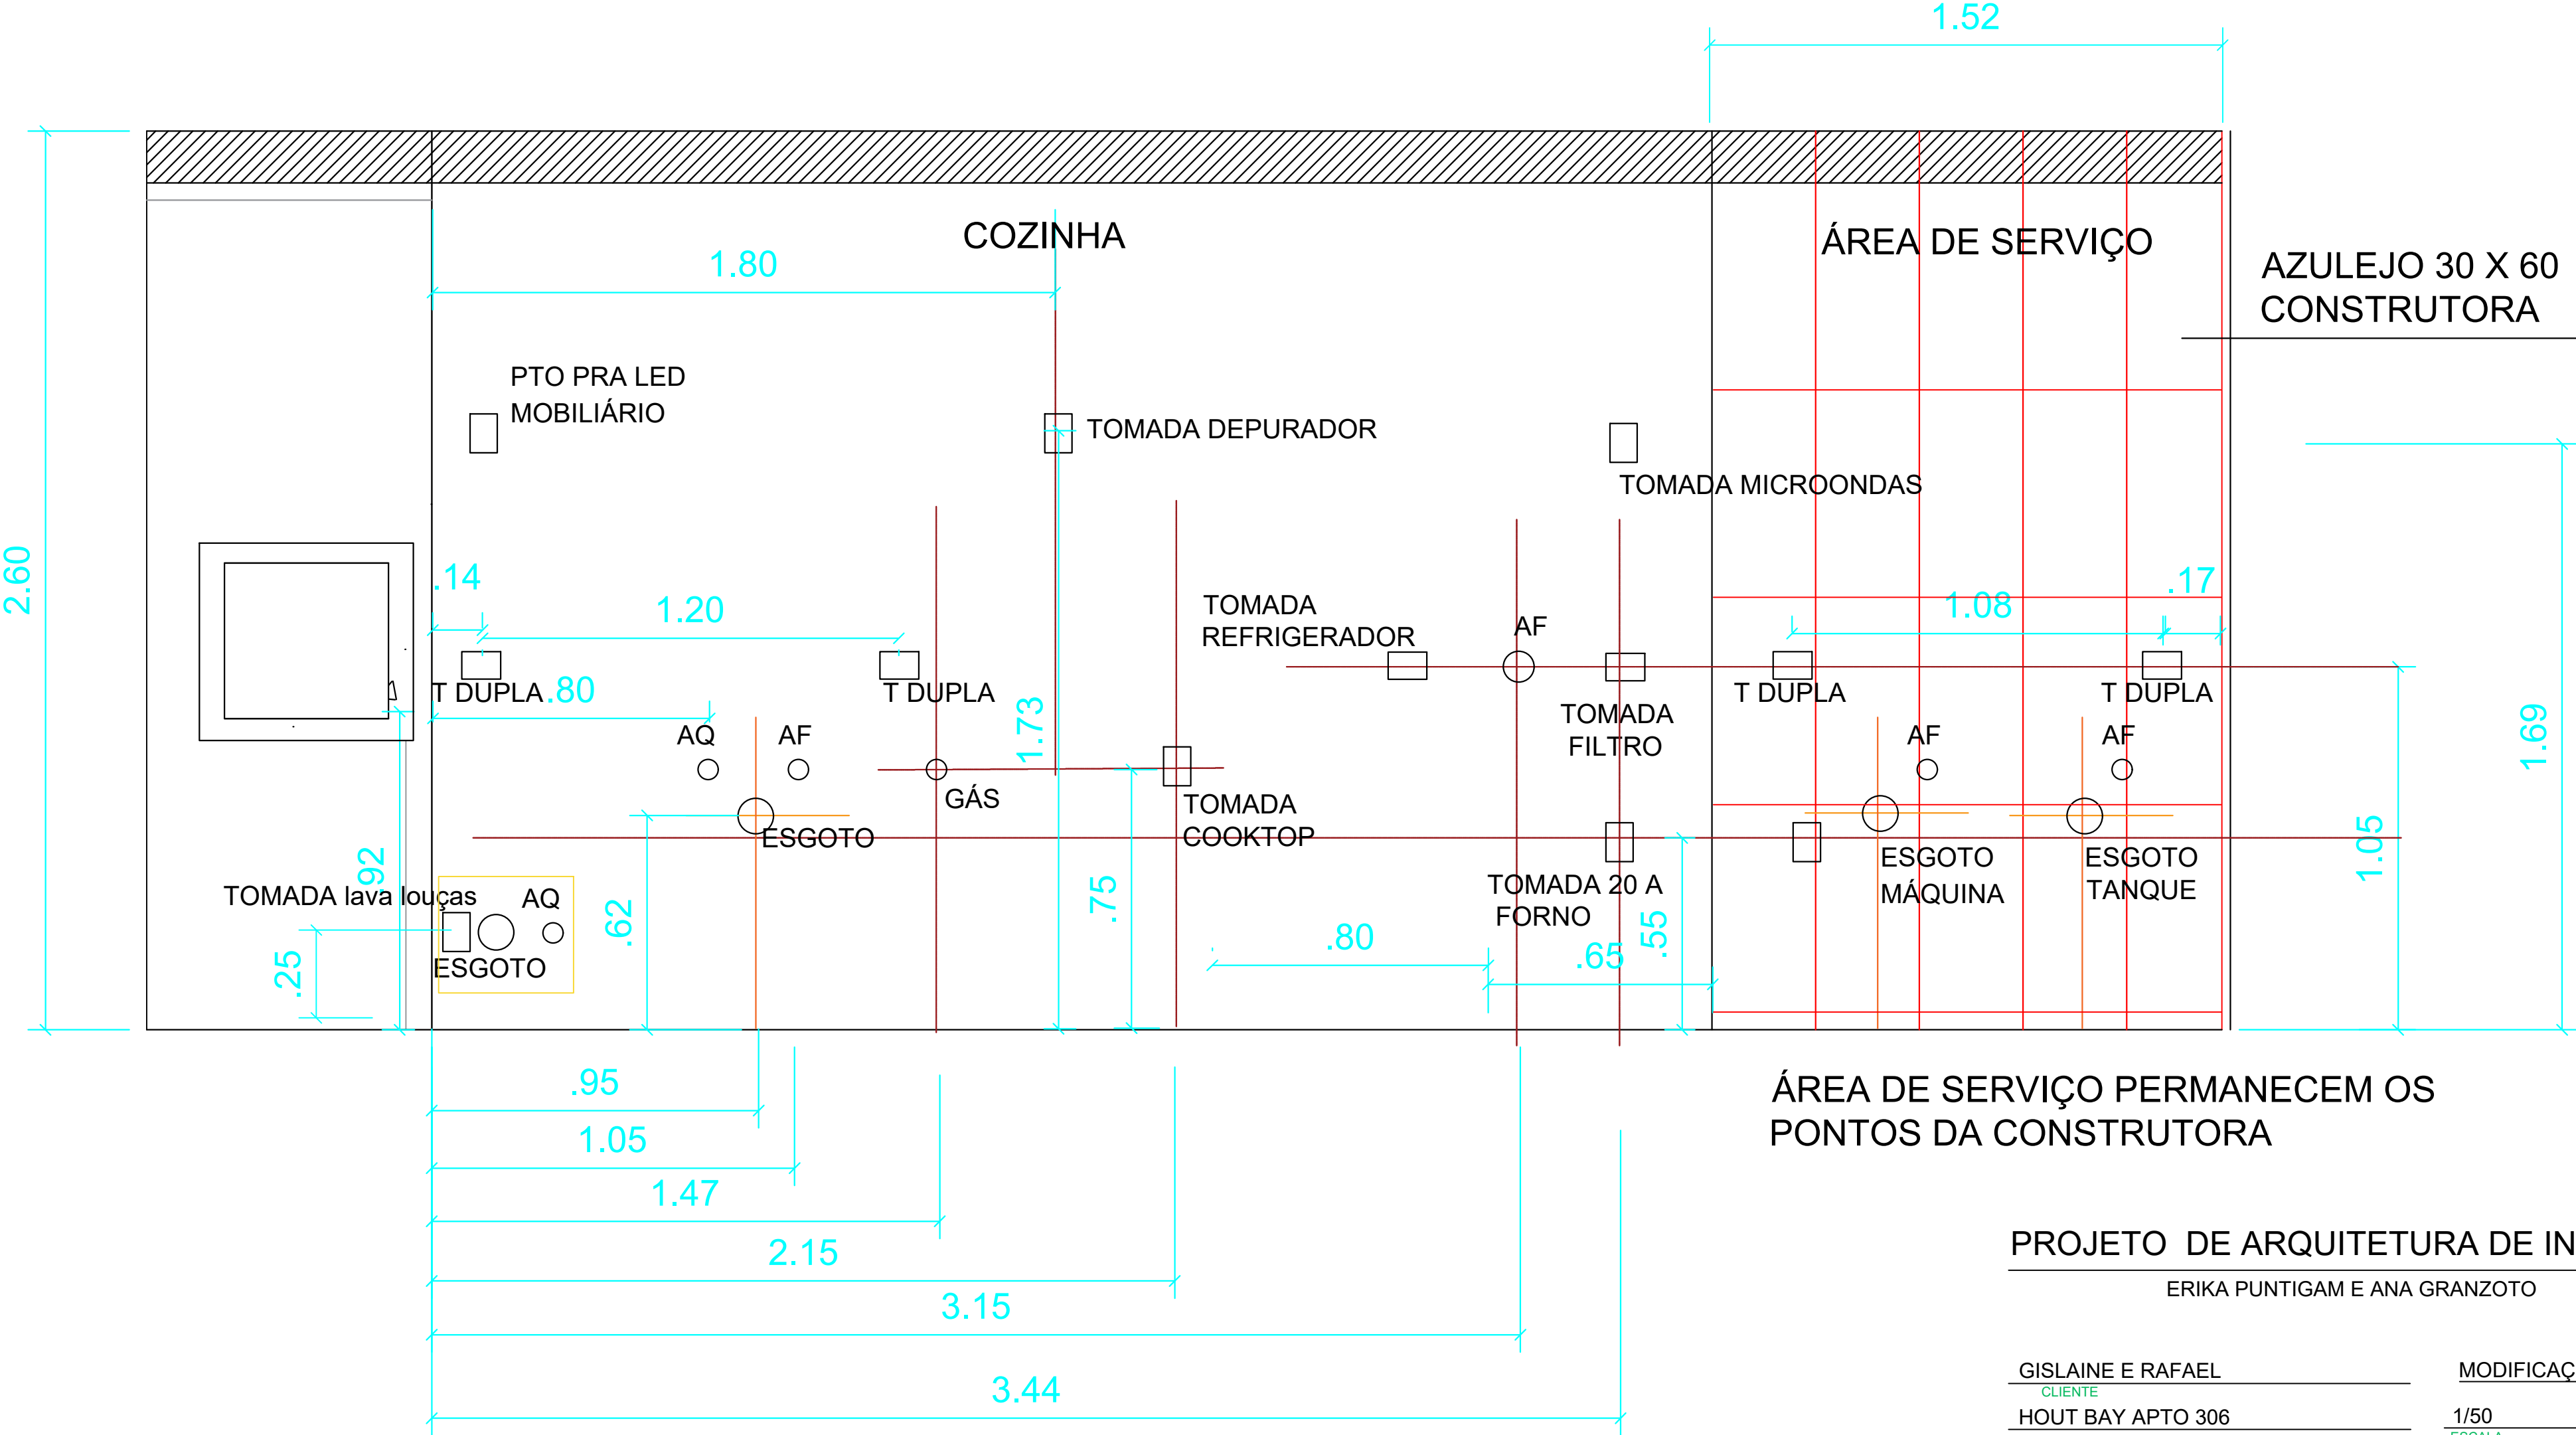

PROJETO DE ARQUITETURA DE INTERIORES
ERIKA PUNTIGAM E ANA GRANZOTO

GISLAINE E RAFAEL
CLIENTE
HOUT BAY APTO 306
ENDEREÇO - FLORIANÓPOLIS

MODIFICAÇÕES

1/50
ESCALA

AGOSTO 2023
DATA

01/04
PRANCHA

