


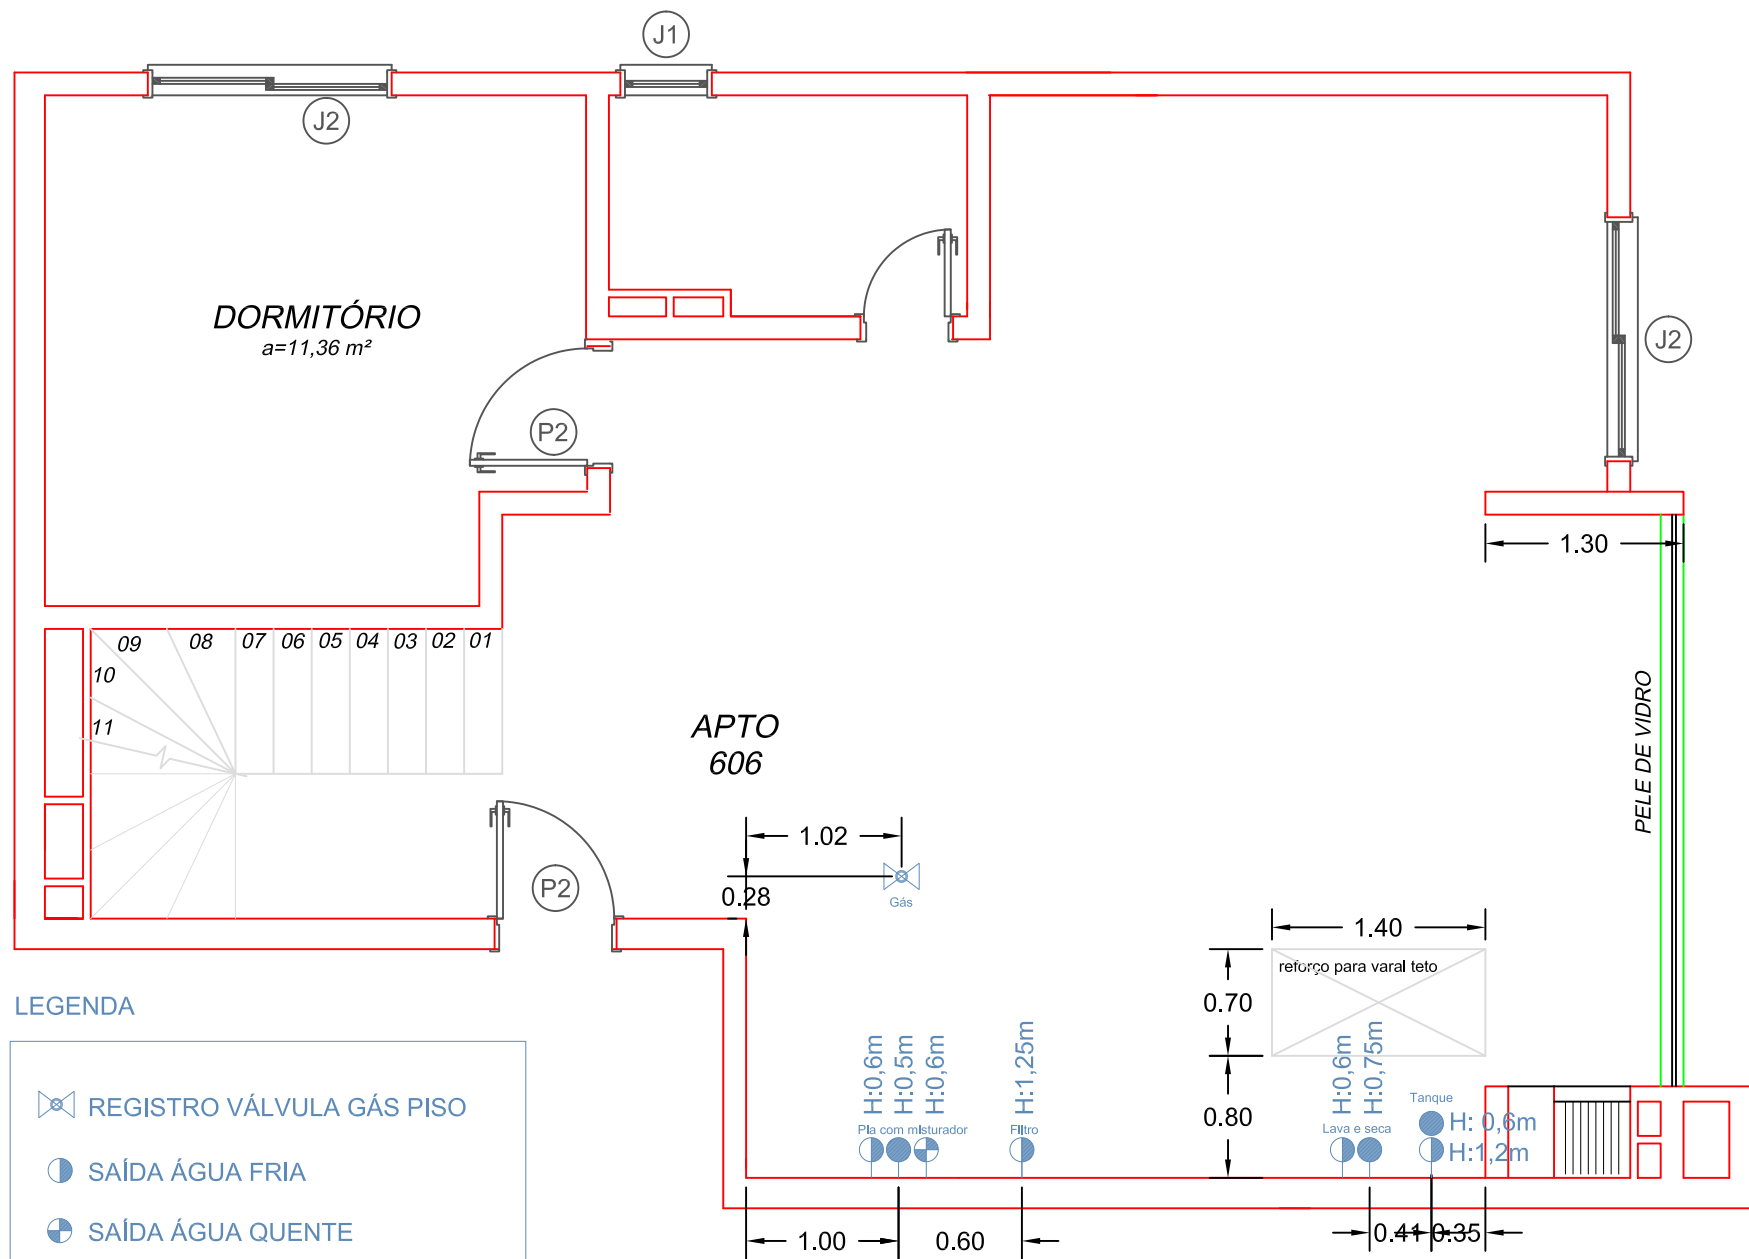

LEGENDA

REGISTRO VÁLVULA GÁS PISO

SAÍDA ÁGUA FRIA

SAÍDA ÁGUA QUENTE

ESGOTO