


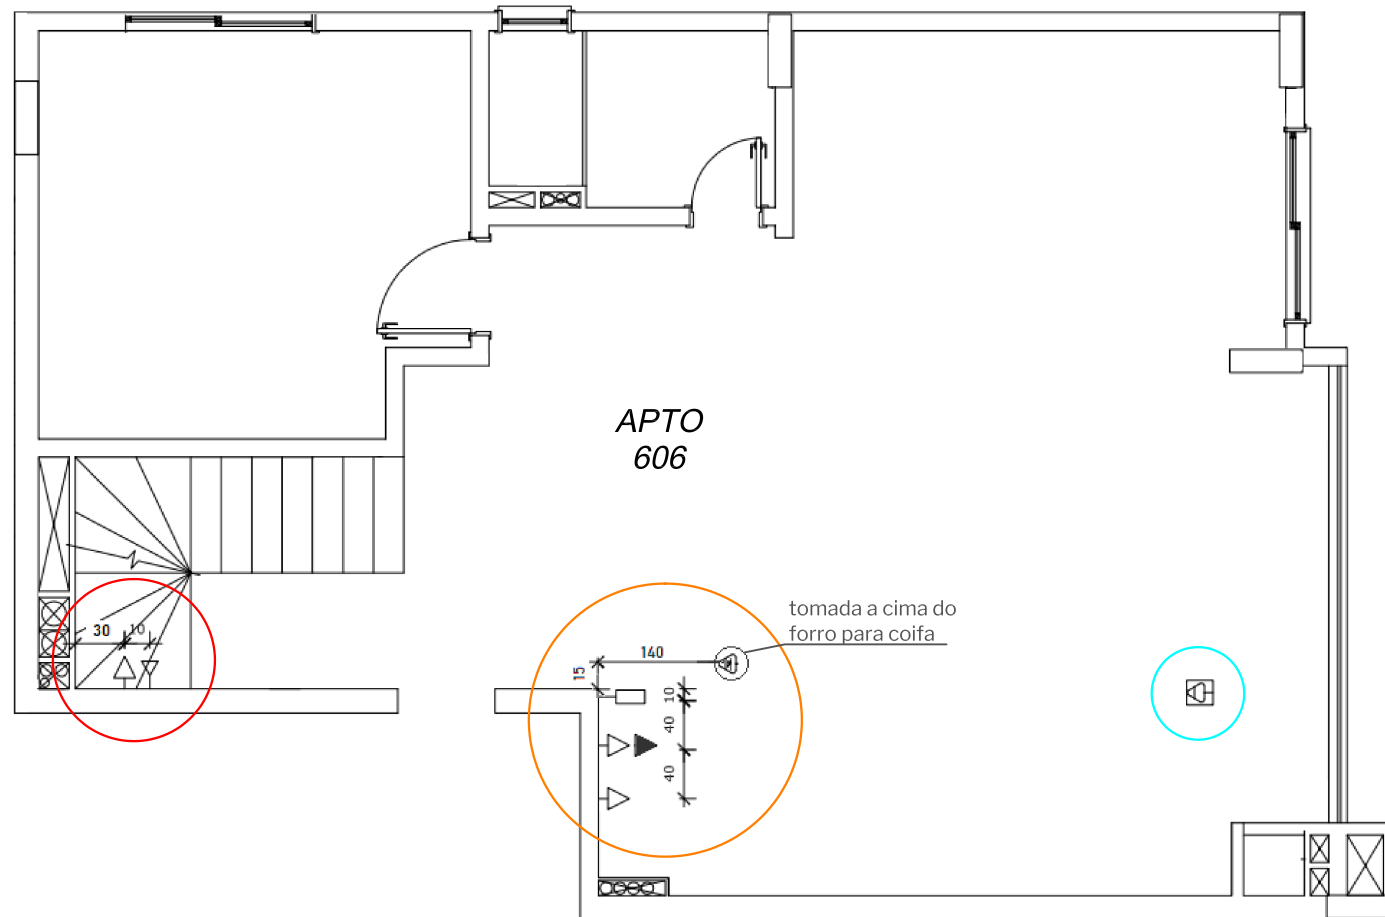

LEGENDA

- Realocar tomadas
- Inverter posição do interfone, adicionar mais tomadas nesta parede e adicionar tomada em cima do forro pra coifa
- Desconsiderar tomada de piso