


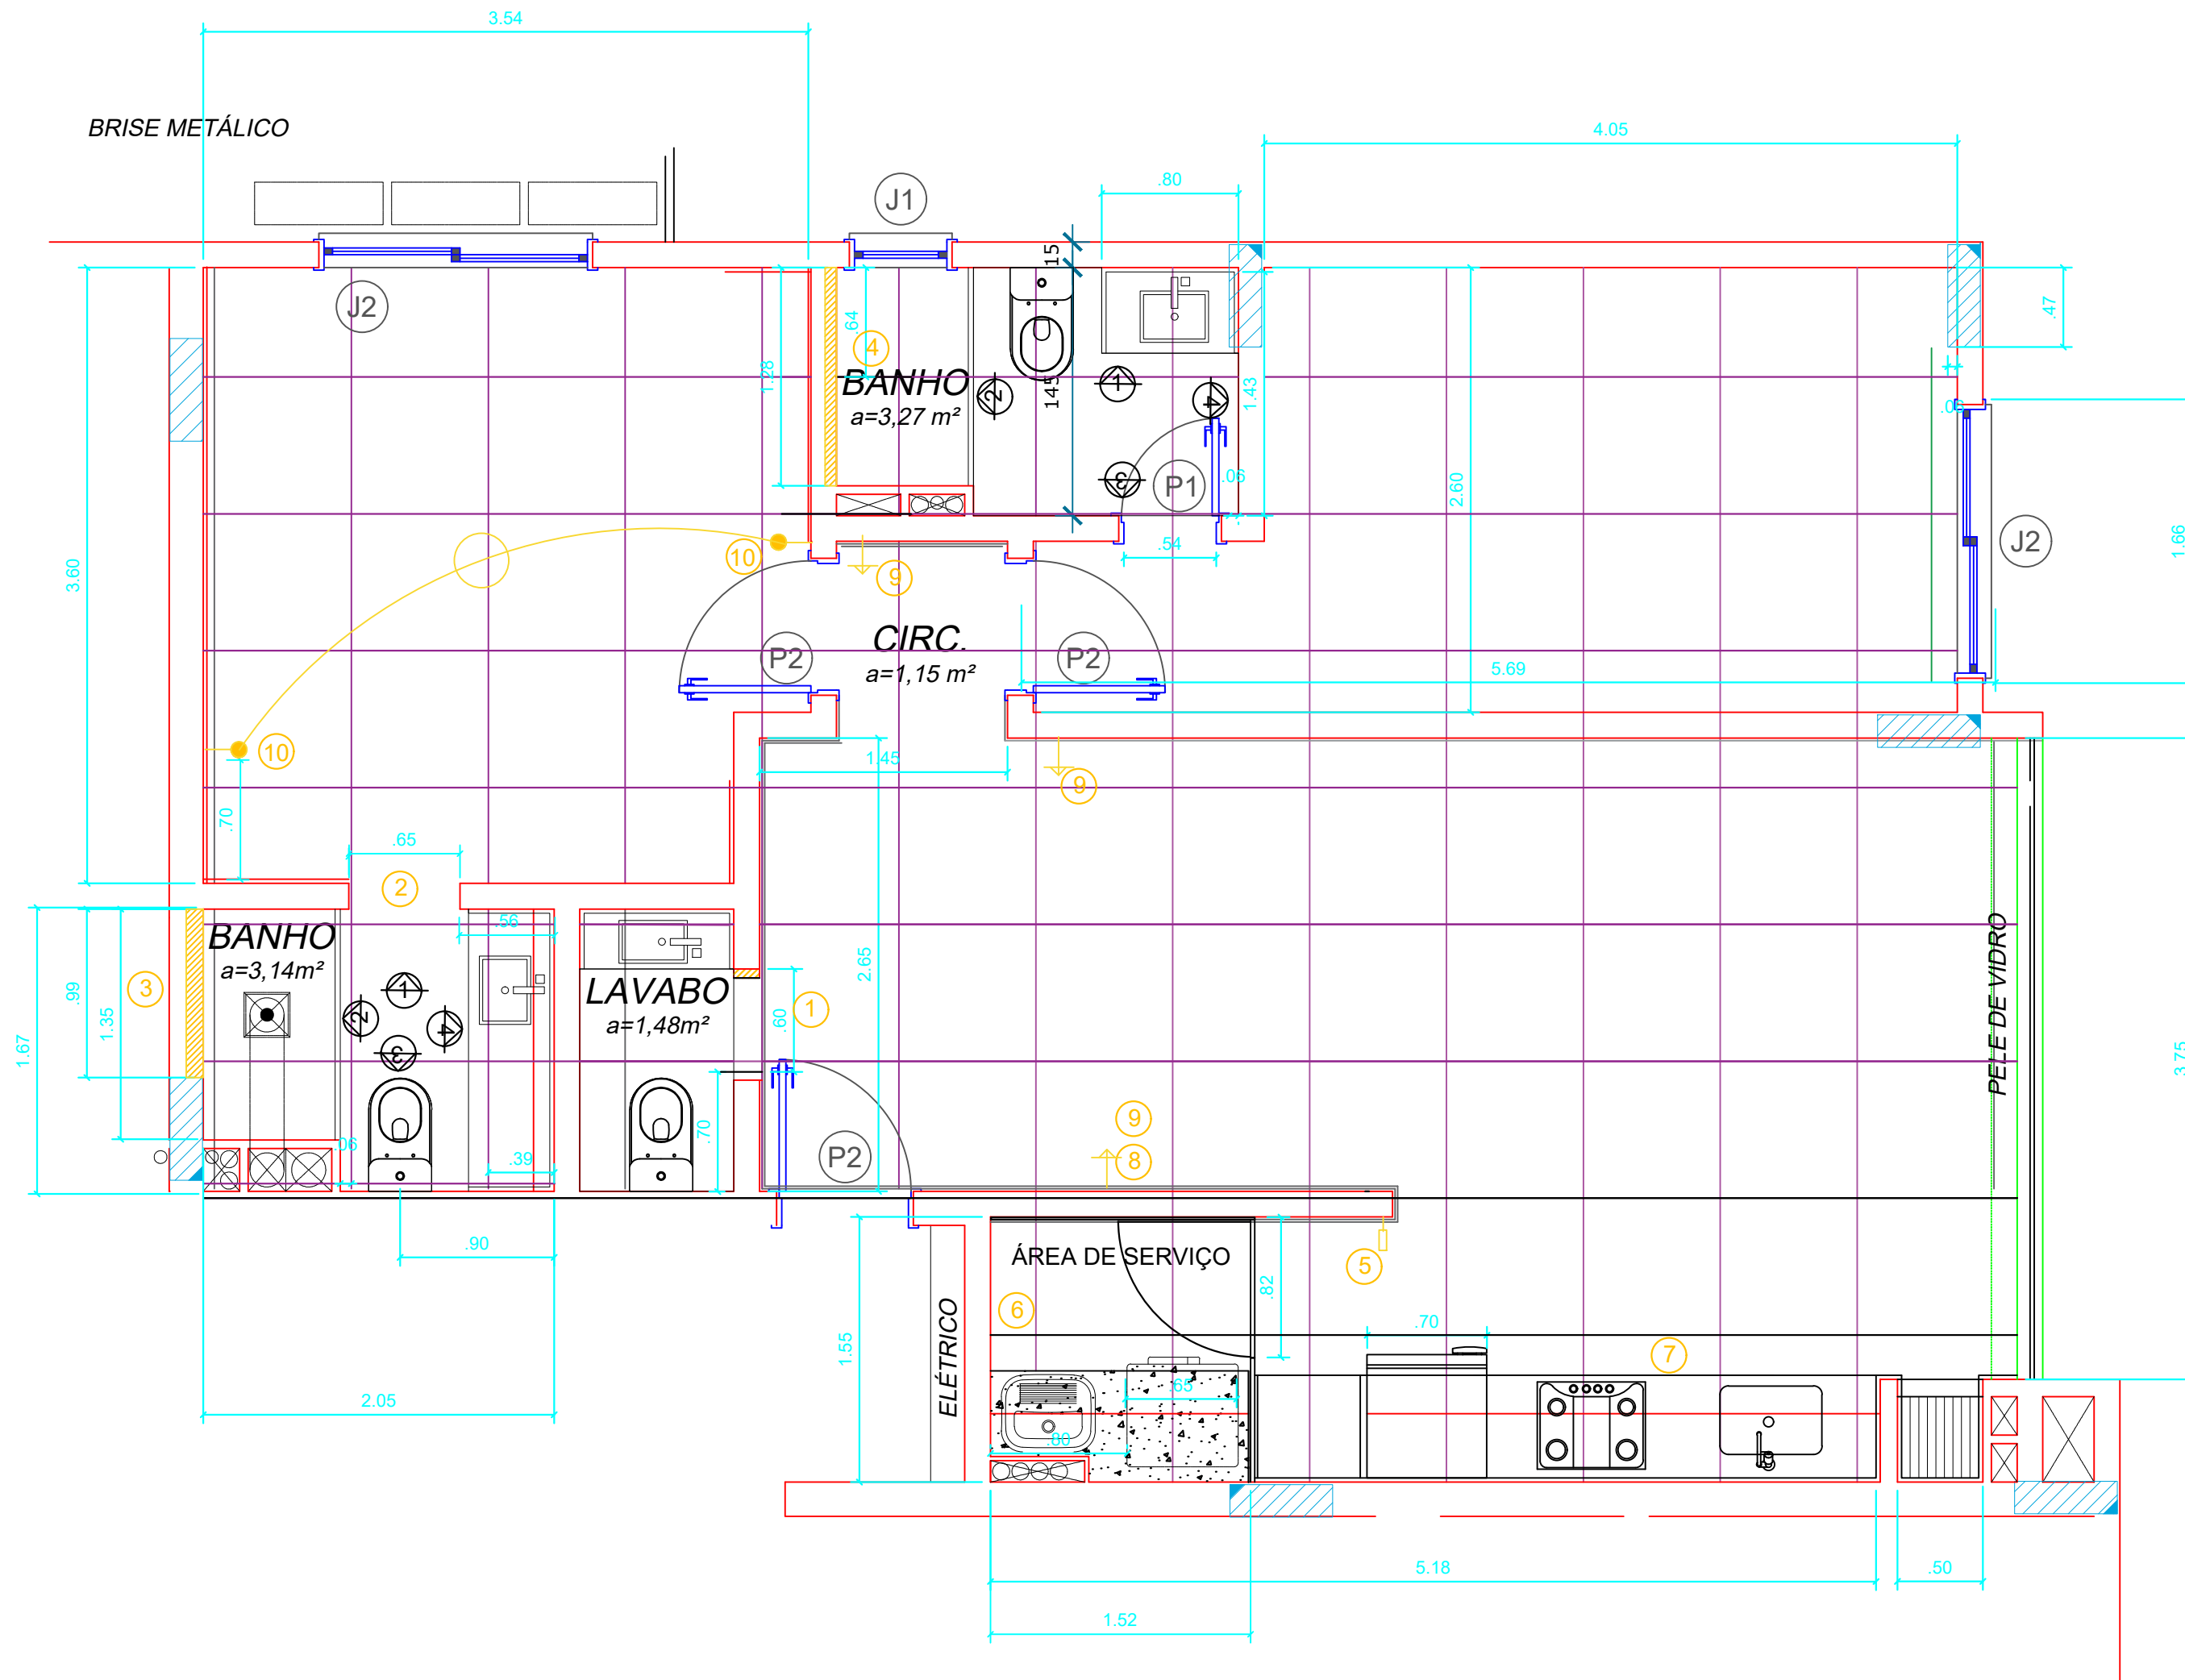

- 1 Não instalar porta do lavabo e AJUSTAR medidas conforme a planta, 70 CM PARA RESGUARDAR O VASO SANITÁRIO
 - 2 Não instalar porta do banheiro suíte, DEIXAR 65 cm livre de vão
 - 3 Nicho seguindo modulação da cerâmica 40 cm altura e largura máxima até o pilar aprox. 99 cm
 - 4 Nicho seguindo modulação da cerâmica 40 cm altura e largura total da parede
- * Profundidades dos nichos de acordo com o padrão da construtora
- 5 PONTO DO INTERFONE
 - 6 AZULEJOS DA CONSTRUTORA NA ÁREA DE SERVIÇO
 - 7 PONTOS DA COZINHA DE ACORDO COM A VISTA
 - 8 TUBULAÇÃO TV 50MM PARA PASSAGENS DE CABOS, CONFORME A VISTA DA PAREDE DA SALA
 - 9 TOMADAS EXTRAS
 - 10 DESLOCAR 70 CM O PARALELO NA SUITE MAIOR

PROJETO DE ARQUITETURA DE INTERIORES

ERIKA PUNTIGAM E ANA GRANZOTO

GISLAINE E RAFAEL

CLIENTE

HOUT BAY APT0 306

ENDEREÇO - FLORIANÓPOLIS

MODIFICAÇÕES

1/50

ESCALA

AGOSTO 2023

DATA

01/04

PRANCHA

