


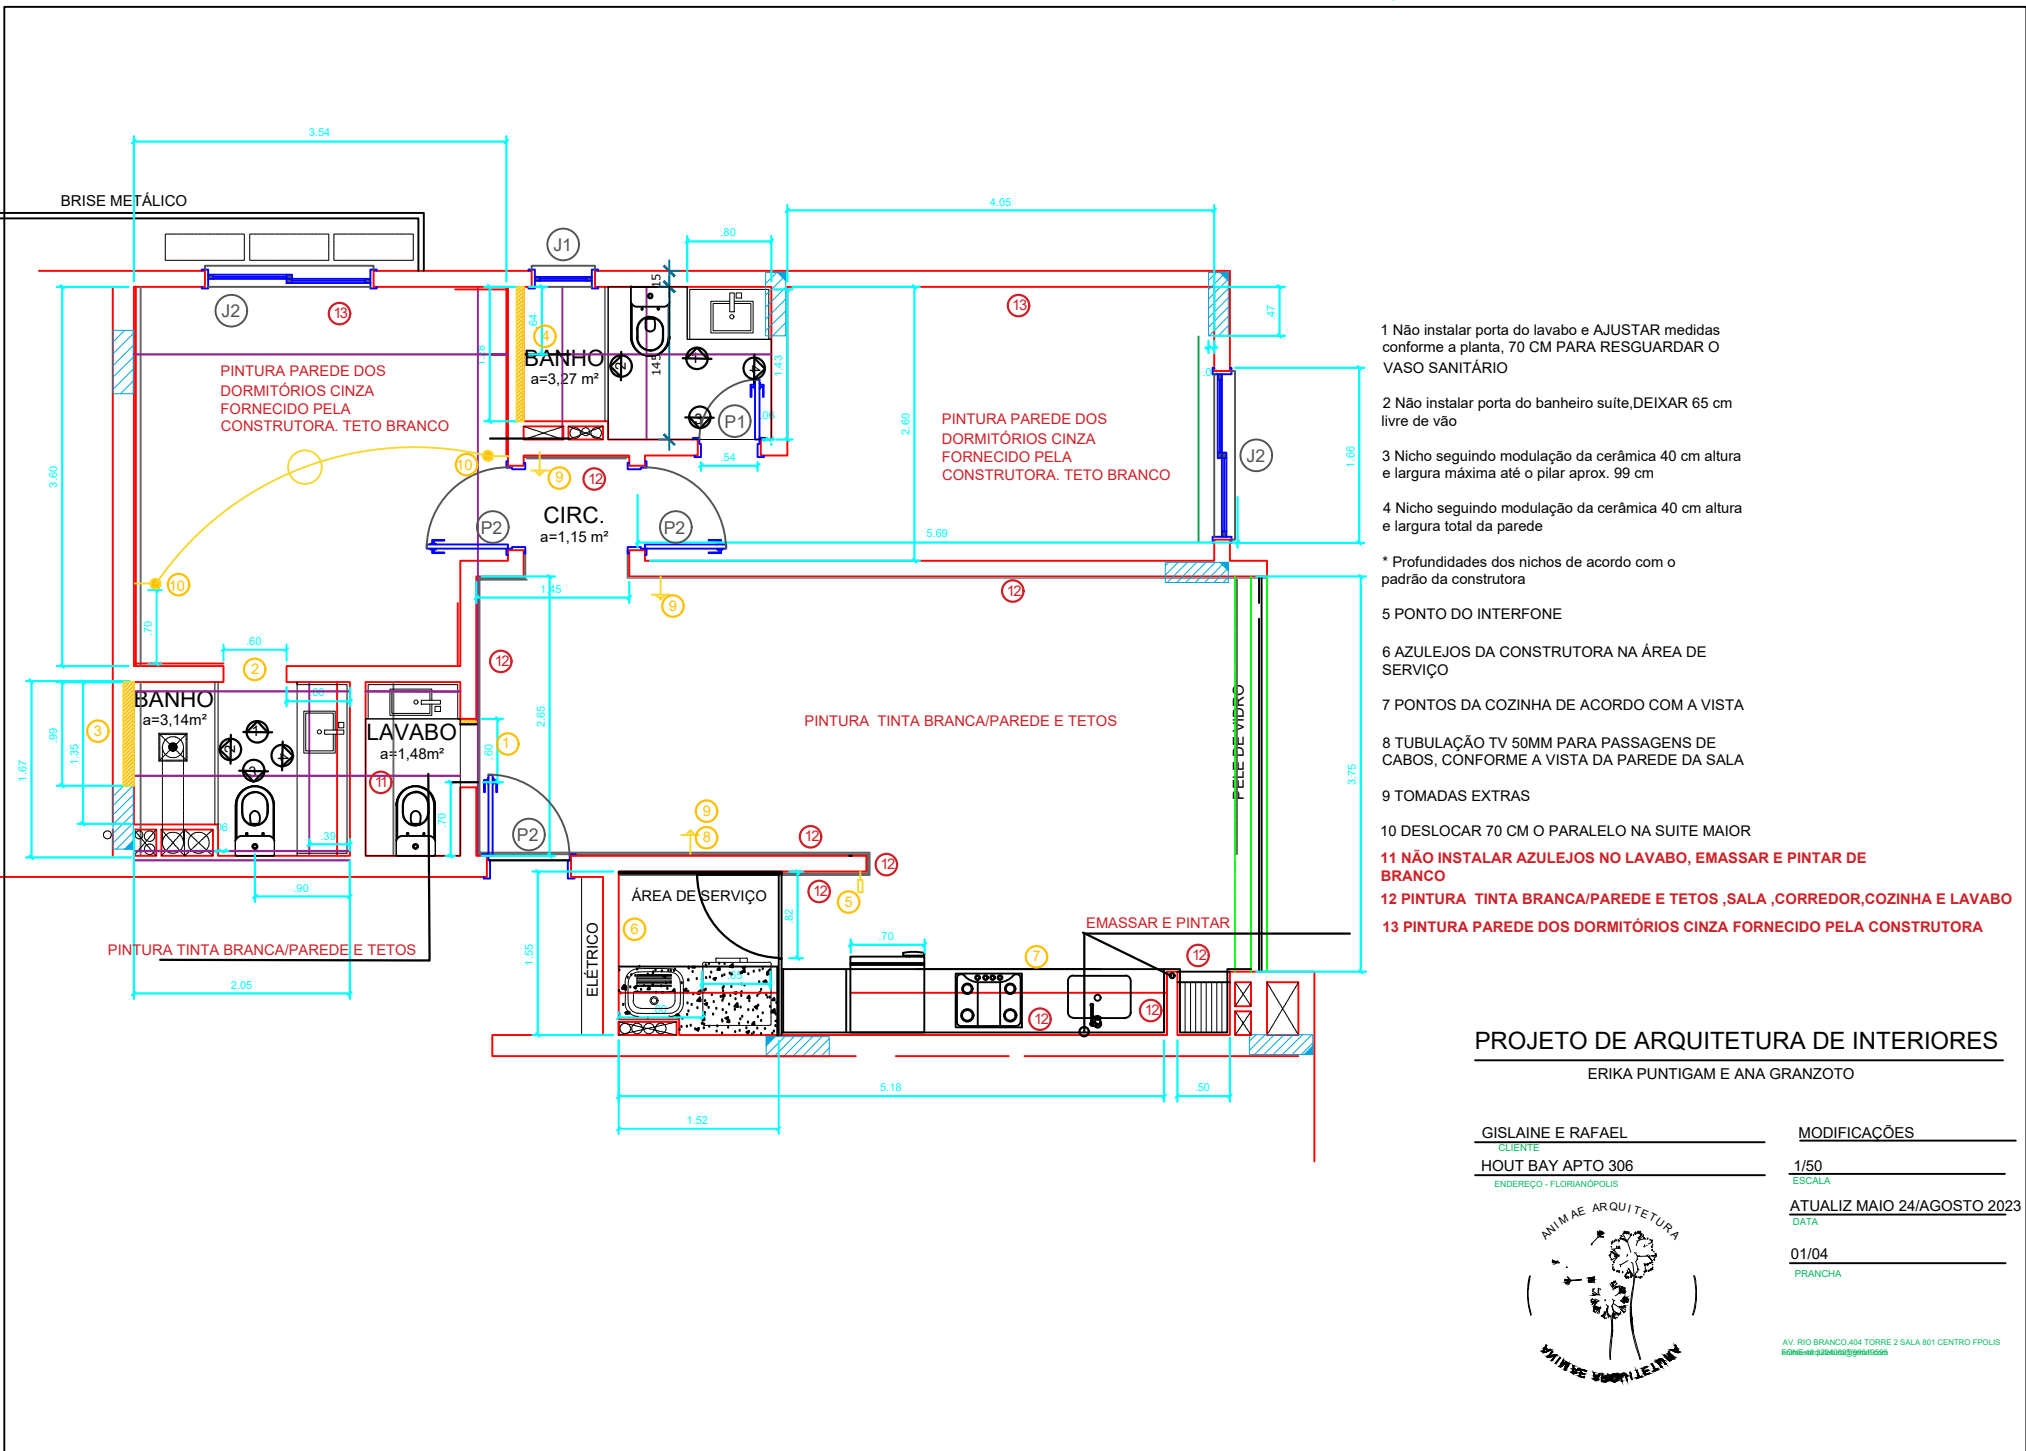

- 1 Não instalar porta do lavabo e AJUSTAR medidas conforme a planta, 70 CM PARA RESGUARDAR O VASO SANITÁRIO
- 2 Não instalar porta do banheiro suite, DEIXAR 65 cm livre de vão
- 3 Nicho seguindo modulação da cerâmica 40 cm altura e largura máxima até o pilar aprox. 99 cm
- 4 Nicho seguindo modulação da cerâmica 40 cm altura e largura total da parede
- * Profundidades dos nichos de acordo com o padrão da construtora
- 5 PONTO DO INTERFONE
- 6 AZULEJOS DA CONSTRUTORA NA ÁREA DE SERVIÇO
- 7 PONTOS DA COZINHA DE ACORDO COM A VISTA
- 8 TUBULAÇÃO TV 50MM PARA PASSAGENS DE CABOS, CONFORME A VISTA DA PAREDE DA SALA
- 9 TOMADAS EXTRAS
- 10 DESLOCAR 70 CM O PARALELO NA SUITE MAIOR
- 11 NÃO INSTALAR AZULEJOS NO LAVABO, EMASSAR E PINTAR DE BRANCO
- 12 PINTURA TINTA BRANCA/PAREDE E TETOS, SALA, CORREDOR, COZINHA E LAVABO
- 13 PINTURA PAREDE DOS DORMITÓRIOS CINZA FORNECIDO PELA CONSTRUTORA

PROJETO DE ARQUITETURA DE INTERIORES
ERIKA PUNTIGAM E ANA GRANZOTO

GISLAINE E RAFAEL	MODIFICAÇÕES
CLIENTE	1/50
HOUT BAY APT0 306	ESCALA
ENDEREÇO - FLORIANÓPOLIS	ATUALIZ MAIO 24/AGOSTO 2023
	DATA
	01/04
	PRANCHA

