



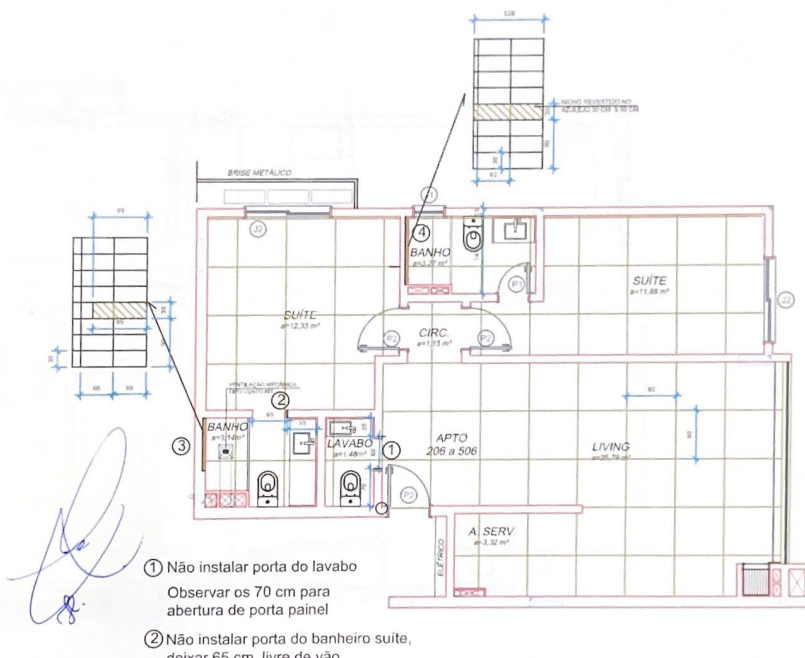


- ① Não instalar porta do lavabo
Observar os 70 cm para
abertura de porta painel
- ② Não instalar porta do banheiro suite,
deixar 65 cm livre de vão
- ③ Nicho seguindo modulação da cerâmica 30 cm altura
e largura máxima até o pilar aprox. 99 cm
- ④ Nicho seguindo modulação da cerâmica 30 cm altura
e largura total da parede
 - * Profundidades dos nichos de acordo com o
padrão da construtora

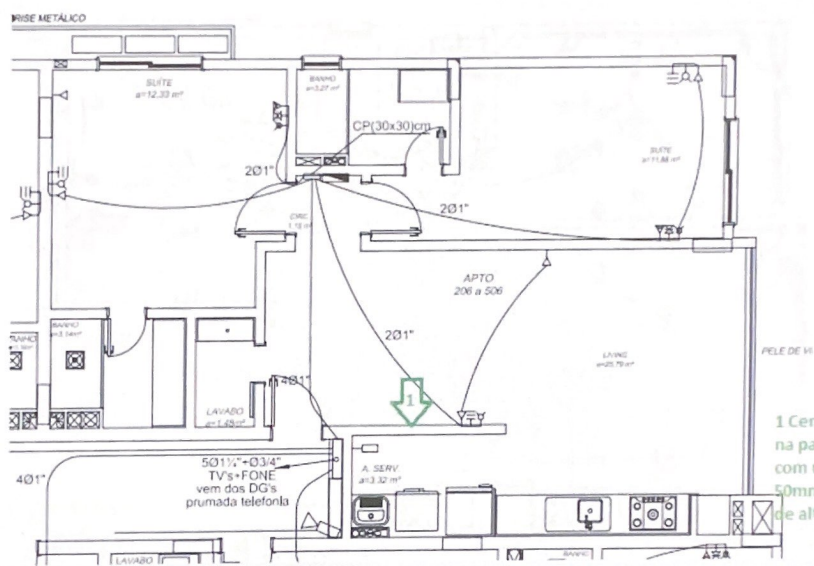

1 Centralizar pontos
na parede e ligar
com um tubo de
50mm até 110 cm
de altura

[Handwritten signature]

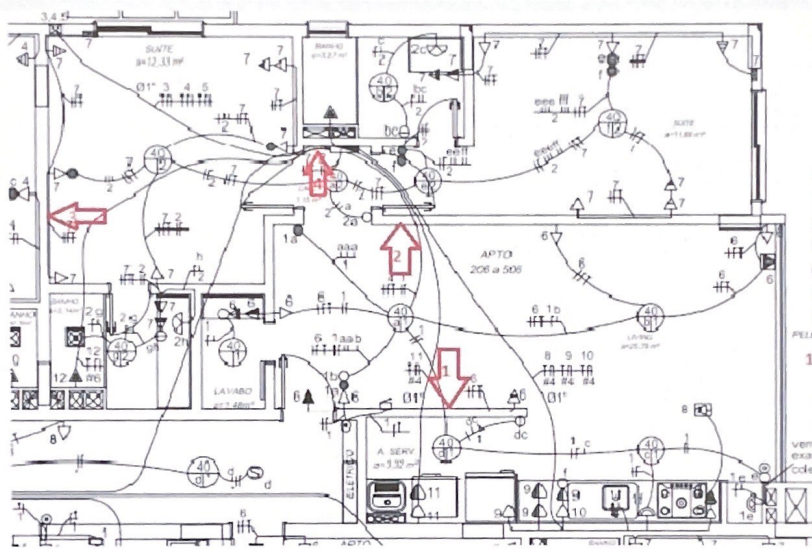

4 acrescentar tomada
baixa no corredor
3 deslocar tomada e
interruptor paralelo 60
cm para esquerda
2 mais uma tomada
baixa

1 centralizar pontos
parede e canaliza com
tubo de 50" até 110 cm
de altura

PELE DE V
vem da
exatidão
cabeiva