


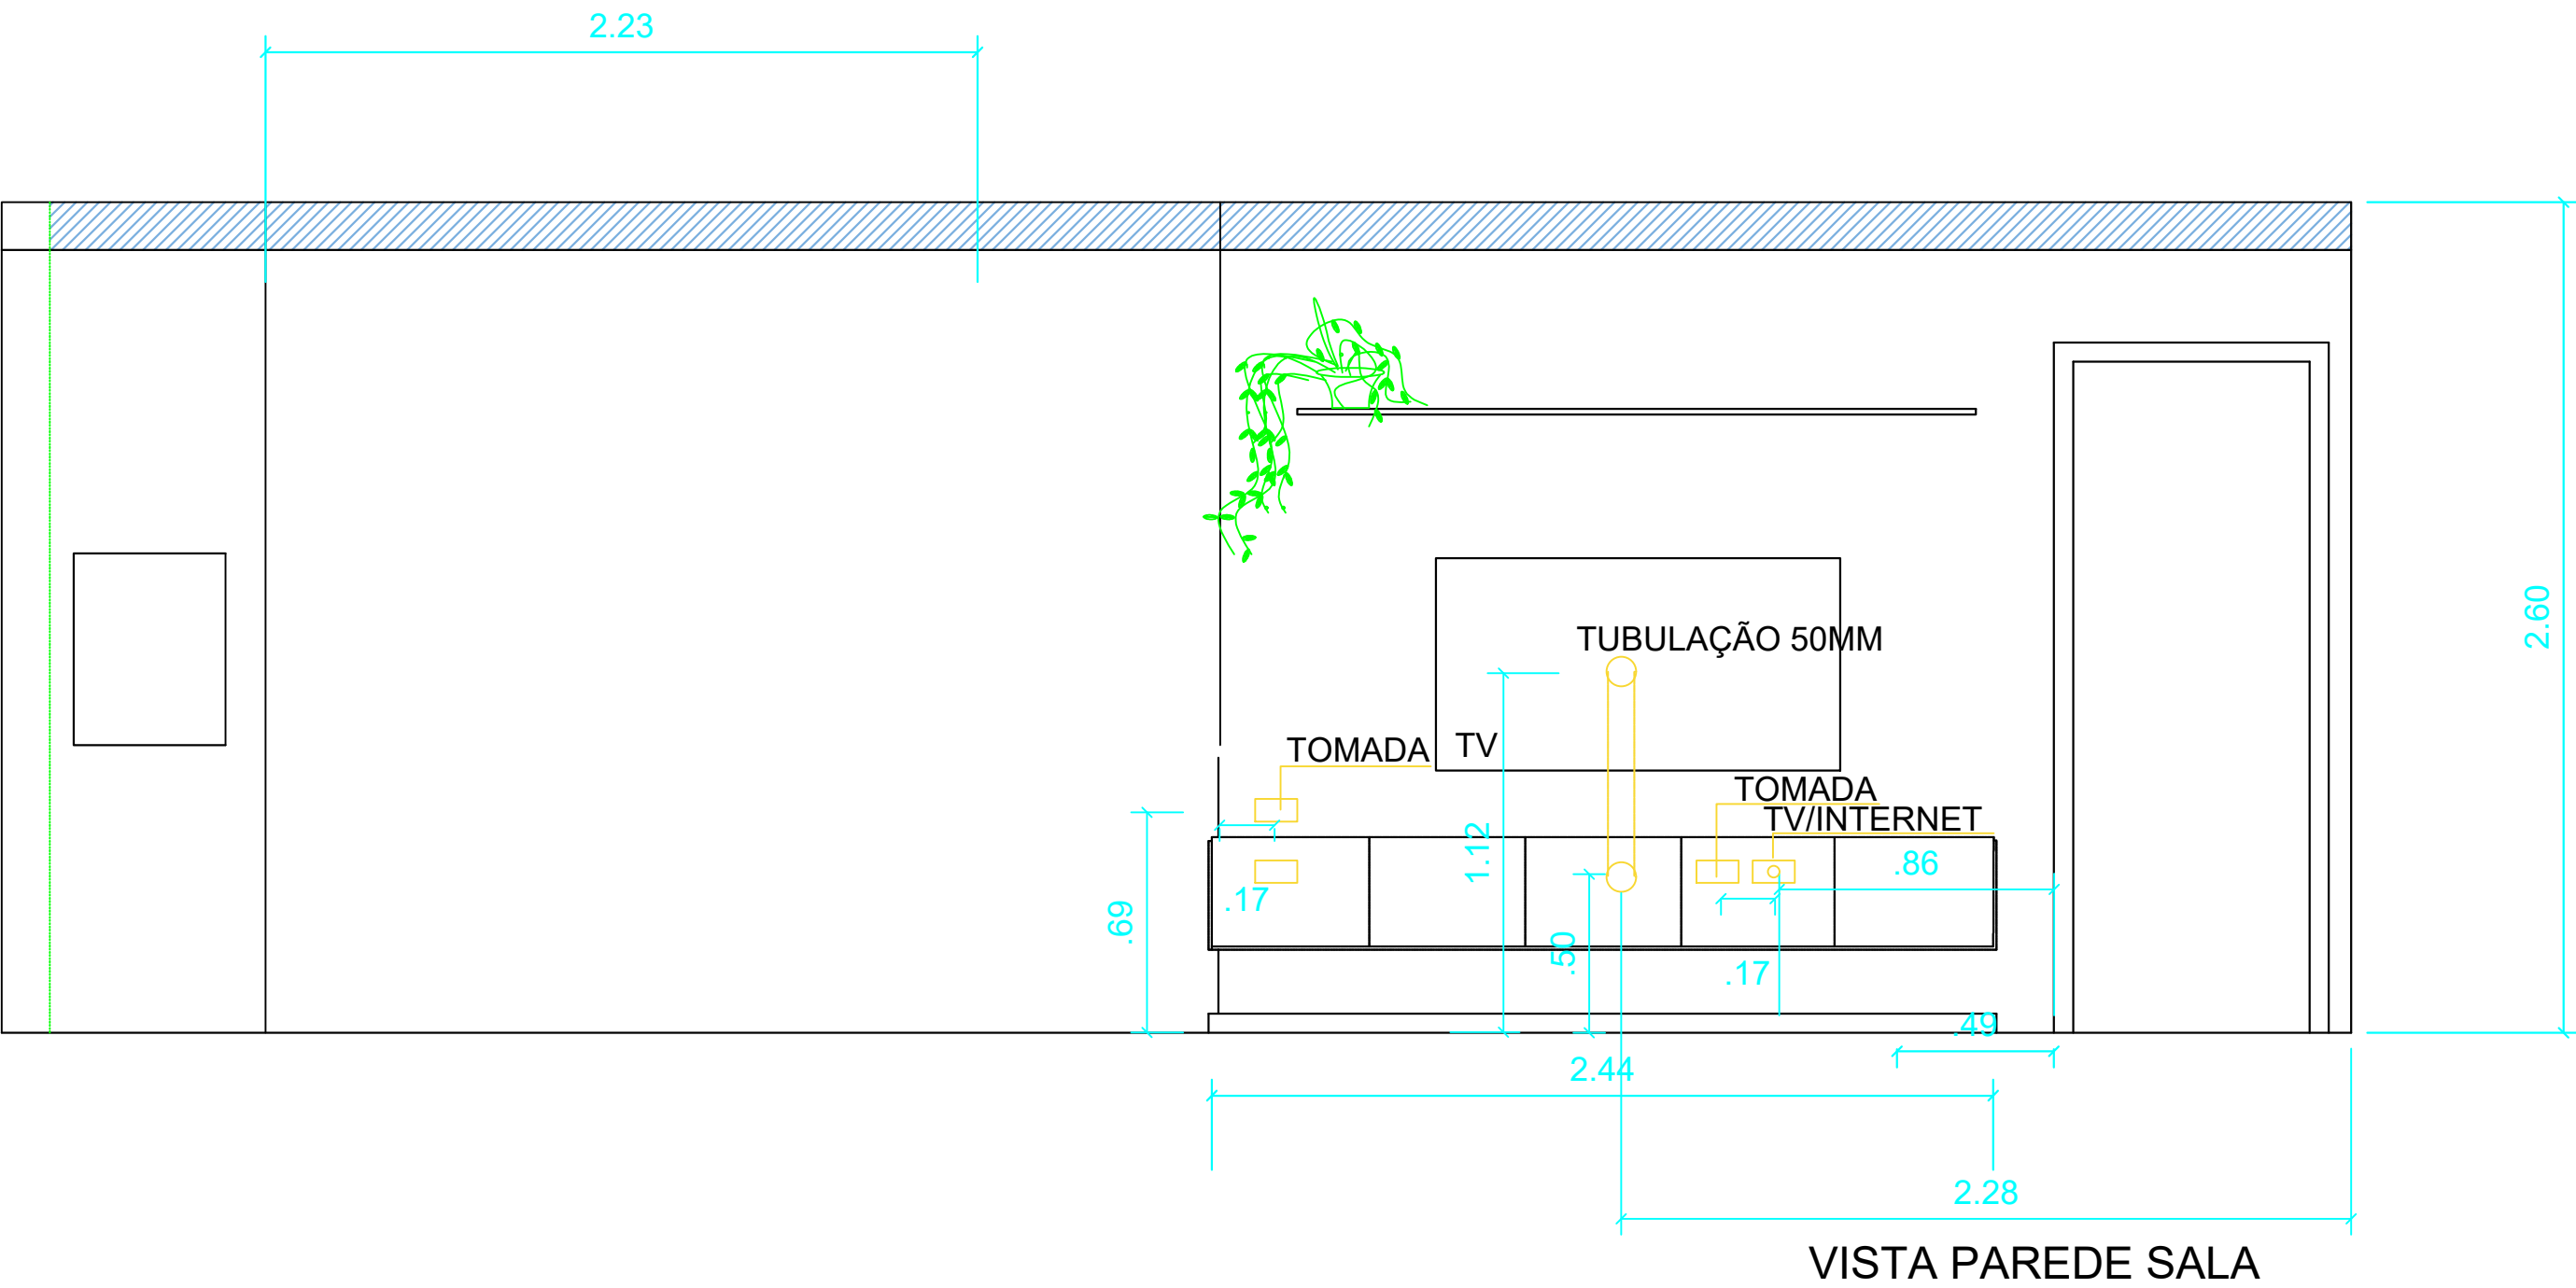

PROJETO DE ARQUITETURA DE INTERIORES

ERIKA PUNTIGAM E ANA GRANZOTO

GISLAINE E RAFAEL

CLIENTE

HOUT BAY APT0 306

ENDEREÇO - FLORIANÓPOLIS

MODIFICAÇÕES

1/50


ESCALA

AGOSTO 2023

DATA

01/04

PRANCHA

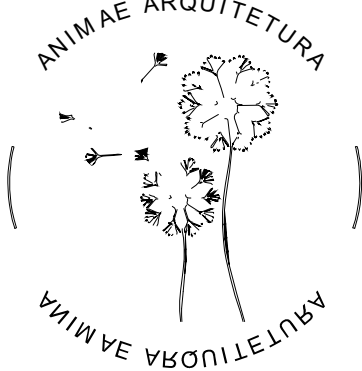

AV. RIO BRANCO,404 TORRE 2 SALA 801 CENTRO FPOLIS

FONE 48 32240821/99519595 animaearquitetura@gmail.com